


**B0-1.
TALAJVÍZ FIGYELŐKÚT
MEGVALÓSULÁSI RAJZ**

JELMAGYARÁZAT

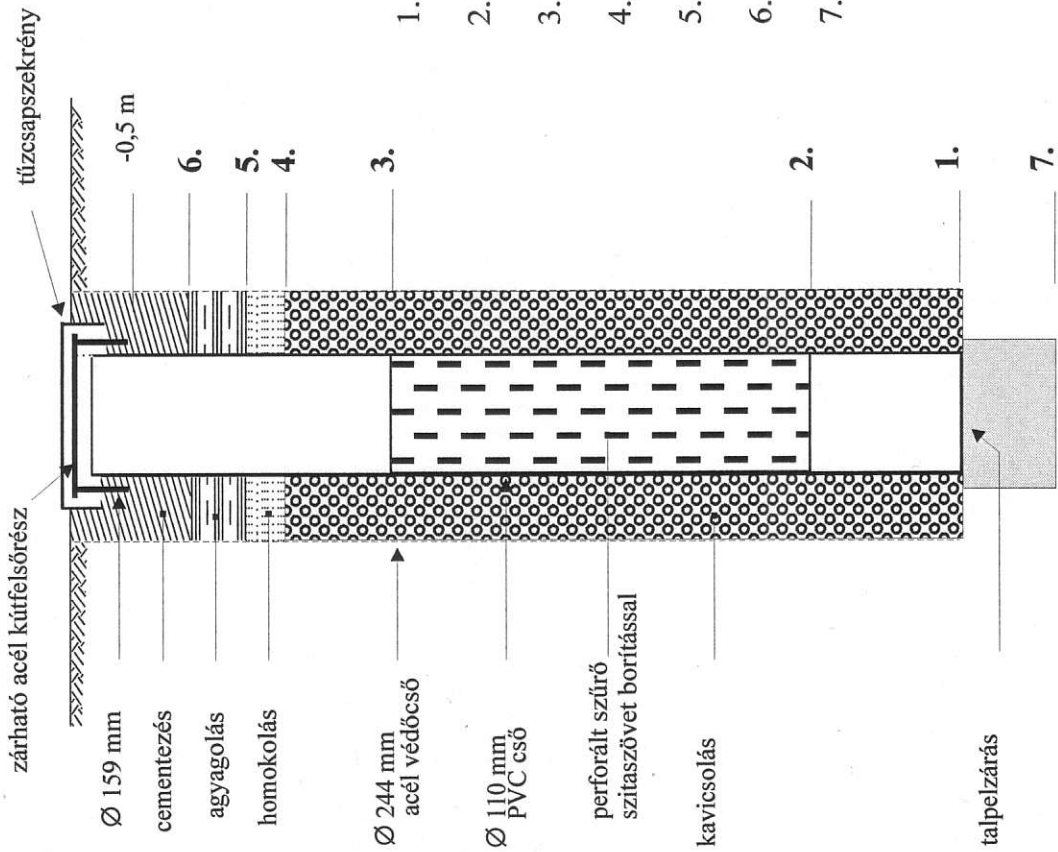

1. A kút talpmélysége: - 8,8 m
2. A szűrő alja: - 7,8 m
3. A szűrő teteje: - 5,8 m
4. A kavicsolás tetőszintje: - 5,0 m
5. A homokolás tetőszintje: - 4,0 m
6. Az agyagolás tetőszintje: - 2,0 m
7. Fúrás mélység -10,0 m